


R3
D 386.47
S 384.14
S1 385.04 (von Kusser)
t= 2.33

R2
D 386.71
S 381.39
S1 383.21 (von R3)
S2 384.78 (von R1)
t= 5.32

R1
D 387.01
S 385.17
S1 385.31 (von Kusser)
t= 1.84

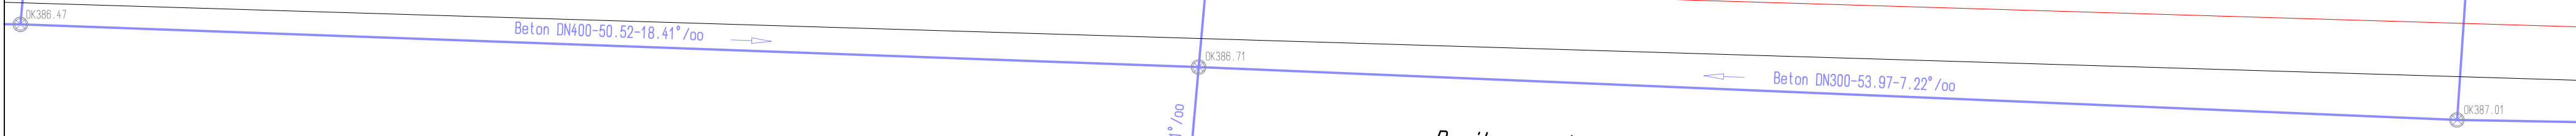


Dreiburgenstraße

139

Absturzschacht S1
Angaben aus best. WRV
D 382.14
S 380.21
S' 377.48
t= 4.66

nicht eingemessen

128/65

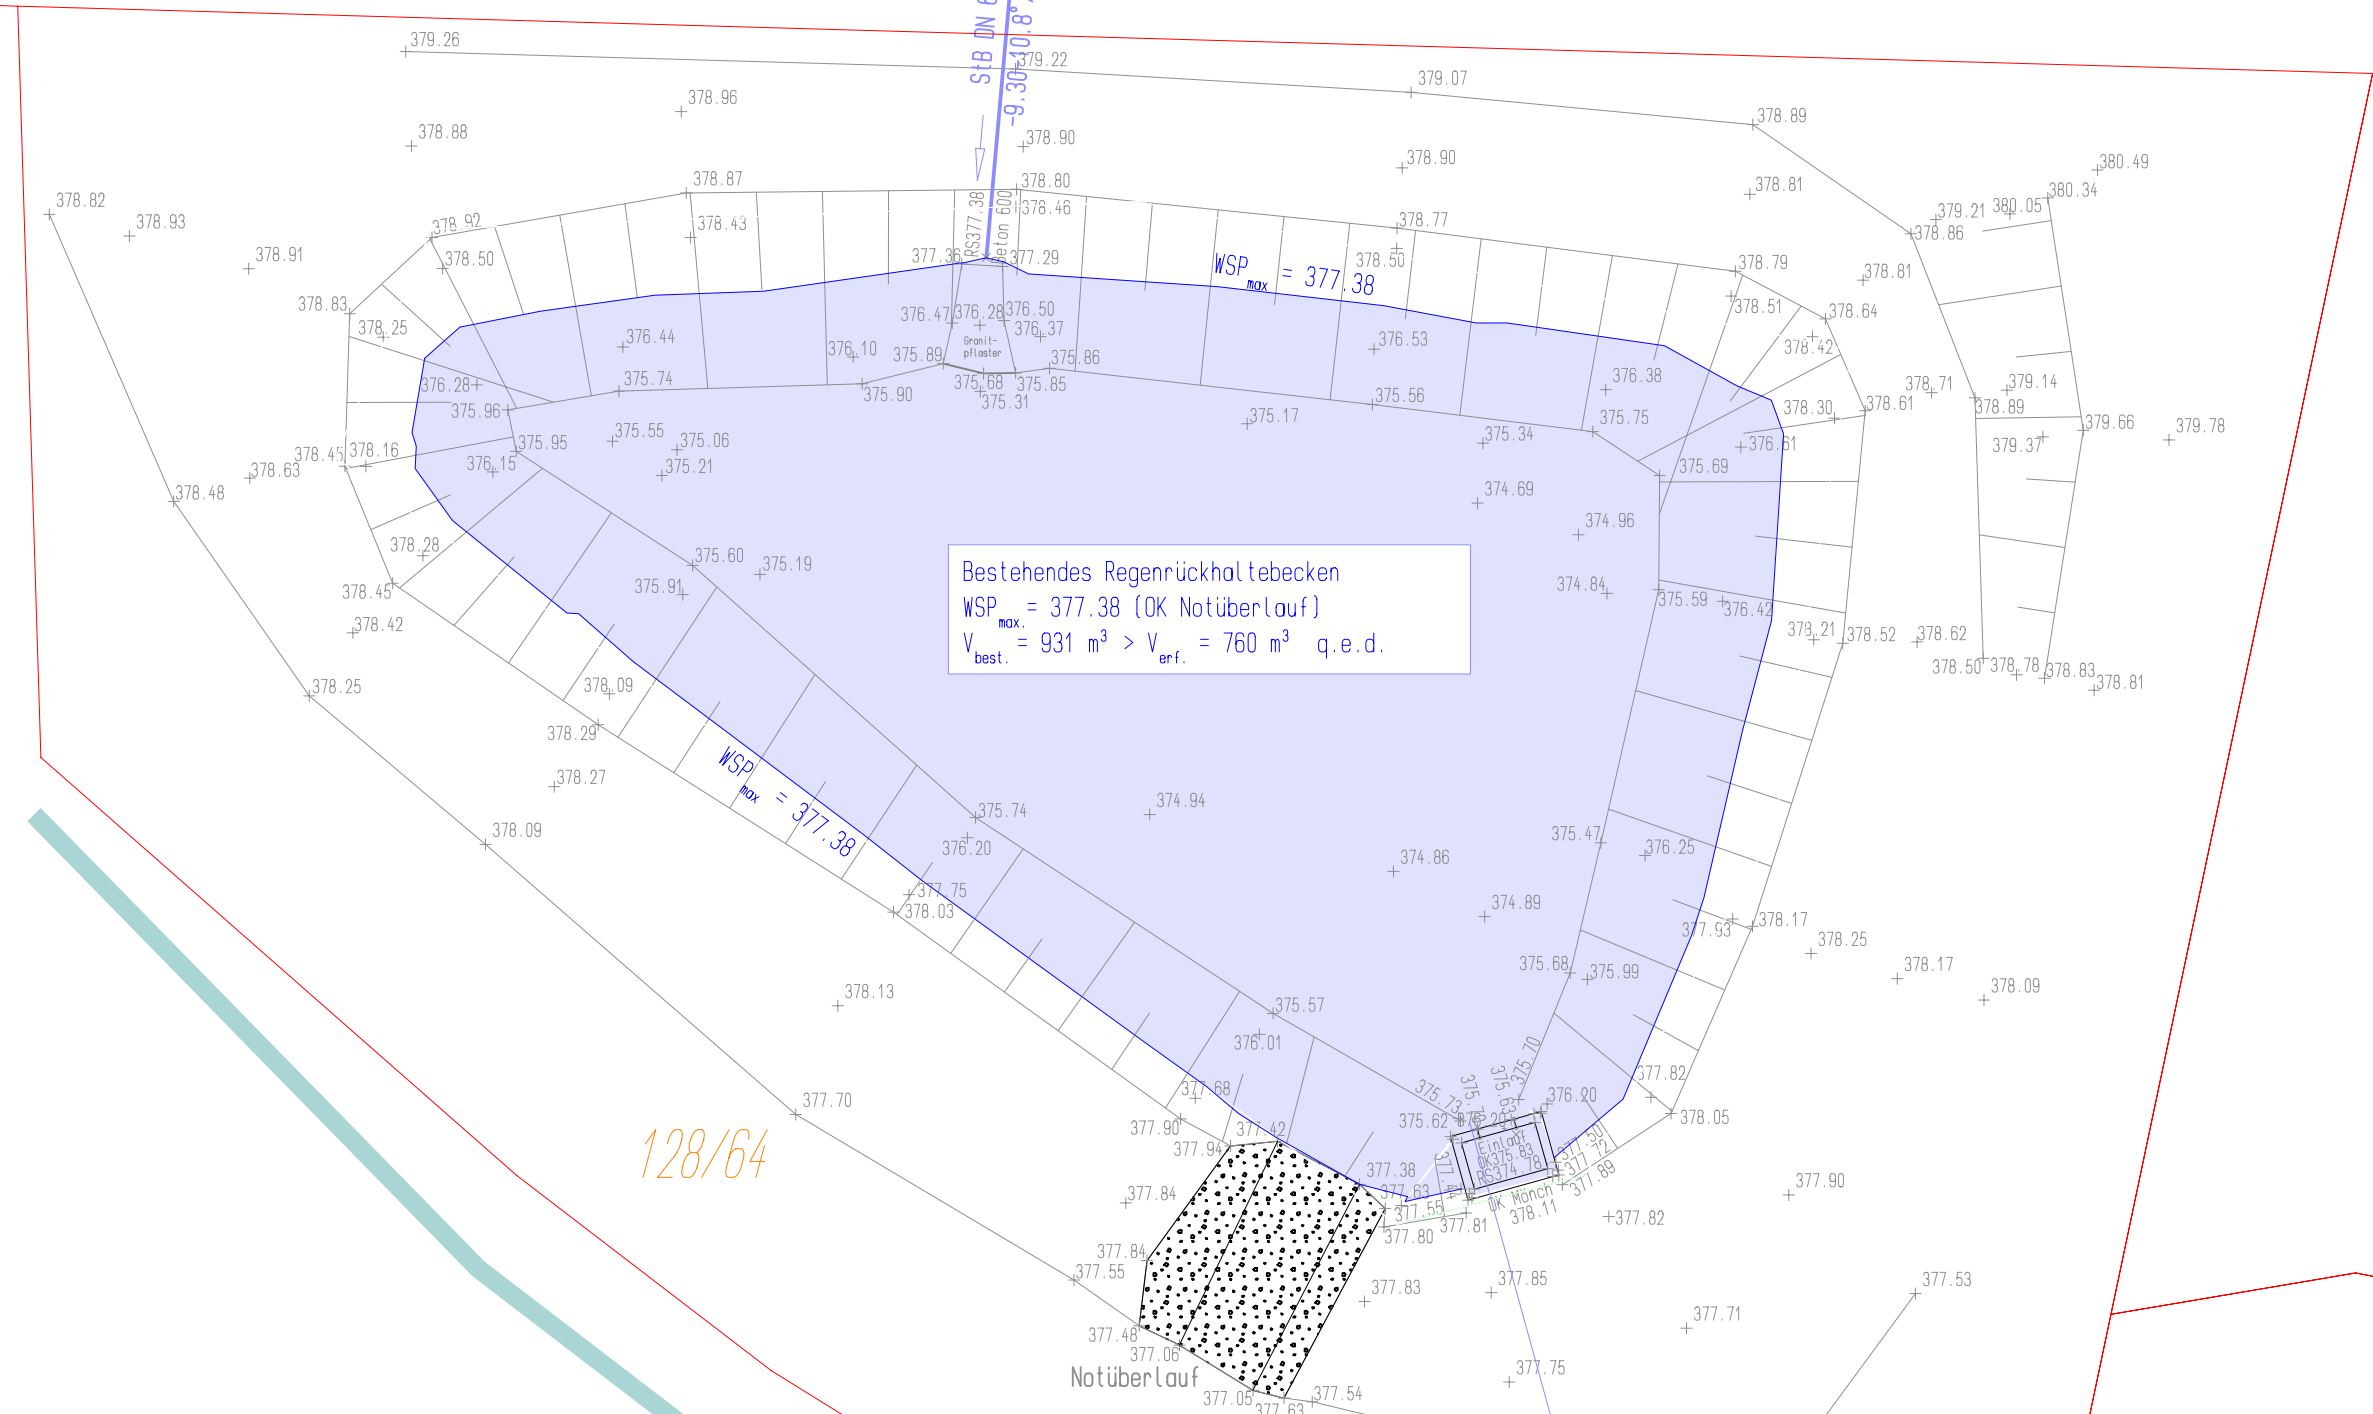

Bestehendes Regenrückhaltebecken
WSP_{max} = 377.38 (OK Notüberlauf)
V_{best.} = 931 m³ > V_{erf.} = 760 m³ q.e.d.

128/64

Einleitungsstelle E 1
gemäß best. WRV
Az 53.0.03-6414.2-11001
Einleitungsmenge 58 l/s

Koordinatensystem: UTM32 - Höhensystem: DHHN2016 (Status 170)
Digitale Flurkarte (DFK) gem. Abruf GeodatenOnline vom 05.04.2023

Zeichenerklärung:

	Trigonometrischer Pkt.		Zaun
	Pkt. Verm. (IBV)		Baum Bestand
	Mauer		Hochbord/Tiefbord
	Grenze aufgefunden		Fahrbahnrand
	Revisionschacht		Leistenstein
	Wasserschieber		Schild
	Gasschieber		Laterne
	Gully		Unterflurhydrant
	Eingangshöhe		Oberflurhydrant

Hinweis: Alle Angaben im Bestandsplan sind zu prüfen.

Wichtiger Hinweis bzgl. unterirdischer Leitungen, Kabel etc.:

- Die Bestandsvermessung beinhaltet alle vor Ort aufgefundenen Leitungen und Einbauten ohne Anspruch auf Vollständigkeit.
- Leitungsauskünfte wurden nicht eingeholt.
- In jedem Falle sind für die weiteren Planung bzw. vor Baubeginn Bestandsunterlagen der Versorgungsträger einzuholen.

Nr.	Art der Änderung	geänd. am	Name

VORHABEN: Kusser Granitwerk Aicha v.Wald Werkerweiterung Gemeinde Aicha vorm Wald, Landkreis Passau		ANLAGE: PLAN-NR.: 934-5									
MASSTAB: 1 : 200		<table border="1"> <thead> <tr> <th>Datum</th> <th>Name</th> </tr> </thead> <tbody> <tr> <td>gem. 11.09.2023</td> <td>CK / TSi</td> </tr> <tr> <td>gez. 09.11.2023</td> <td>TSi / MP</td> </tr> <tr> <td>gepr. 09.11.2023</td> <td>Wagmann</td> </tr> </tbody> </table>		Datum	Name	gem. 11.09.2023	CK / TSi	gez. 09.11.2023	TSi / MP	gepr. 09.11.2023	Wagmann
Datum	Name										
gem. 11.09.2023	CK / TSi										
gez. 09.11.2023	TSi / MP										
gepr. 09.11.2023	Wagmann										
VORHABENSTRAGER: Kusser Granitwerke GmbH Dreiburgenstraße 5 94529 Aicha vorm Wald		VERMESSUNG: Wagmann Ingenieure GmbH Passauer Str. 2, 94081 Fürstentzell Tel 08502/3283 Fax 3284									
Datum _____ Unterschrift _____		Datum _____ Unterschrift _____									